Powiat Zgorzelec
Miasto WĘGLINIEC
ul. T. Kosciuszki

Mapa sytuacyjno - wysokościowa
1:500
451.141.2234

Starostwo Powiatowe w Zgorzelcu
Wydział Budownictwa i Architektury
Załącznik do decyzji II BA-7351.0/Wg-158/2004
z dn. 19.05.2004
w sprawie PRZEBUDOWA BOMU MIESZKALNEGO NA PRZEDSZKOLE WRAZ Z NIEZBĘDNĄ INFRASTRUKTURĄ W WĘGLINCU, DZ. NR 165/2 i 165/4

Wojewódzki Ośrodek Dokumentacji Geodezyjno-Kartograficznej
W obszarze oznaczonym linią ..... dokonano aktualizacji treści mapy zasadniczej.
Dokumenty z pomiaru uzupełniającego przyjęto do zasobu powiatowego w dniu 15.01.04 i zaewidencjonowano pod nr 1/9/2004
Niniejsza mapa może służyć do celów projektowych.
Projektowane obiekty budowlane wymagające pozwolenia na budowę podlegają wytyczeniu i inwentaryzacji powykonawczej przez jednostki uprawnione do wykonywania prac geodezyjnych
Zgorzelec 15. STY. 2004 (data)
GEODETA POWIATOWY (imię i nazwisko, podpis, stan. służbowe, pieczęć)
mgr inż. Roman Hołub

RZECZOZNAWCA DO SPRAW ZABEZPIECZEŃ PRZECIWPOŻAROWYCH
bryg. mgr inż. Bogusław Tyniorowski Nr upr. 277/93
62-03.2004
Zgodność projektu z wymaganiami ochrony przeciwpożarowej
bez uwag
z uwagami:
Zakład Usług Komunalnych
59-940 Węgliniec
ul. Partyzantów 3, tel. (075) 7712042
REGON 230291143, NIP 615-10-06-481

Uzgadniam lokalizację studzienki kanalizacji sanitarnej dn. 10.05.2004
KIEROWNIK d/s technicznych
Marian Basiński

Starostwo Powiatowe w Zgorzelcu
ZESPÓŁ UZGADNIANIA DOKUMENTACJI PROJEKTOWEJ
Załącznik do opinii nr 146/2004
z dnia 13.05.2004

OPRACOWAŁ:
Mirosław ...szewski
Nr ew. ...
68-100 ZAGAŃ

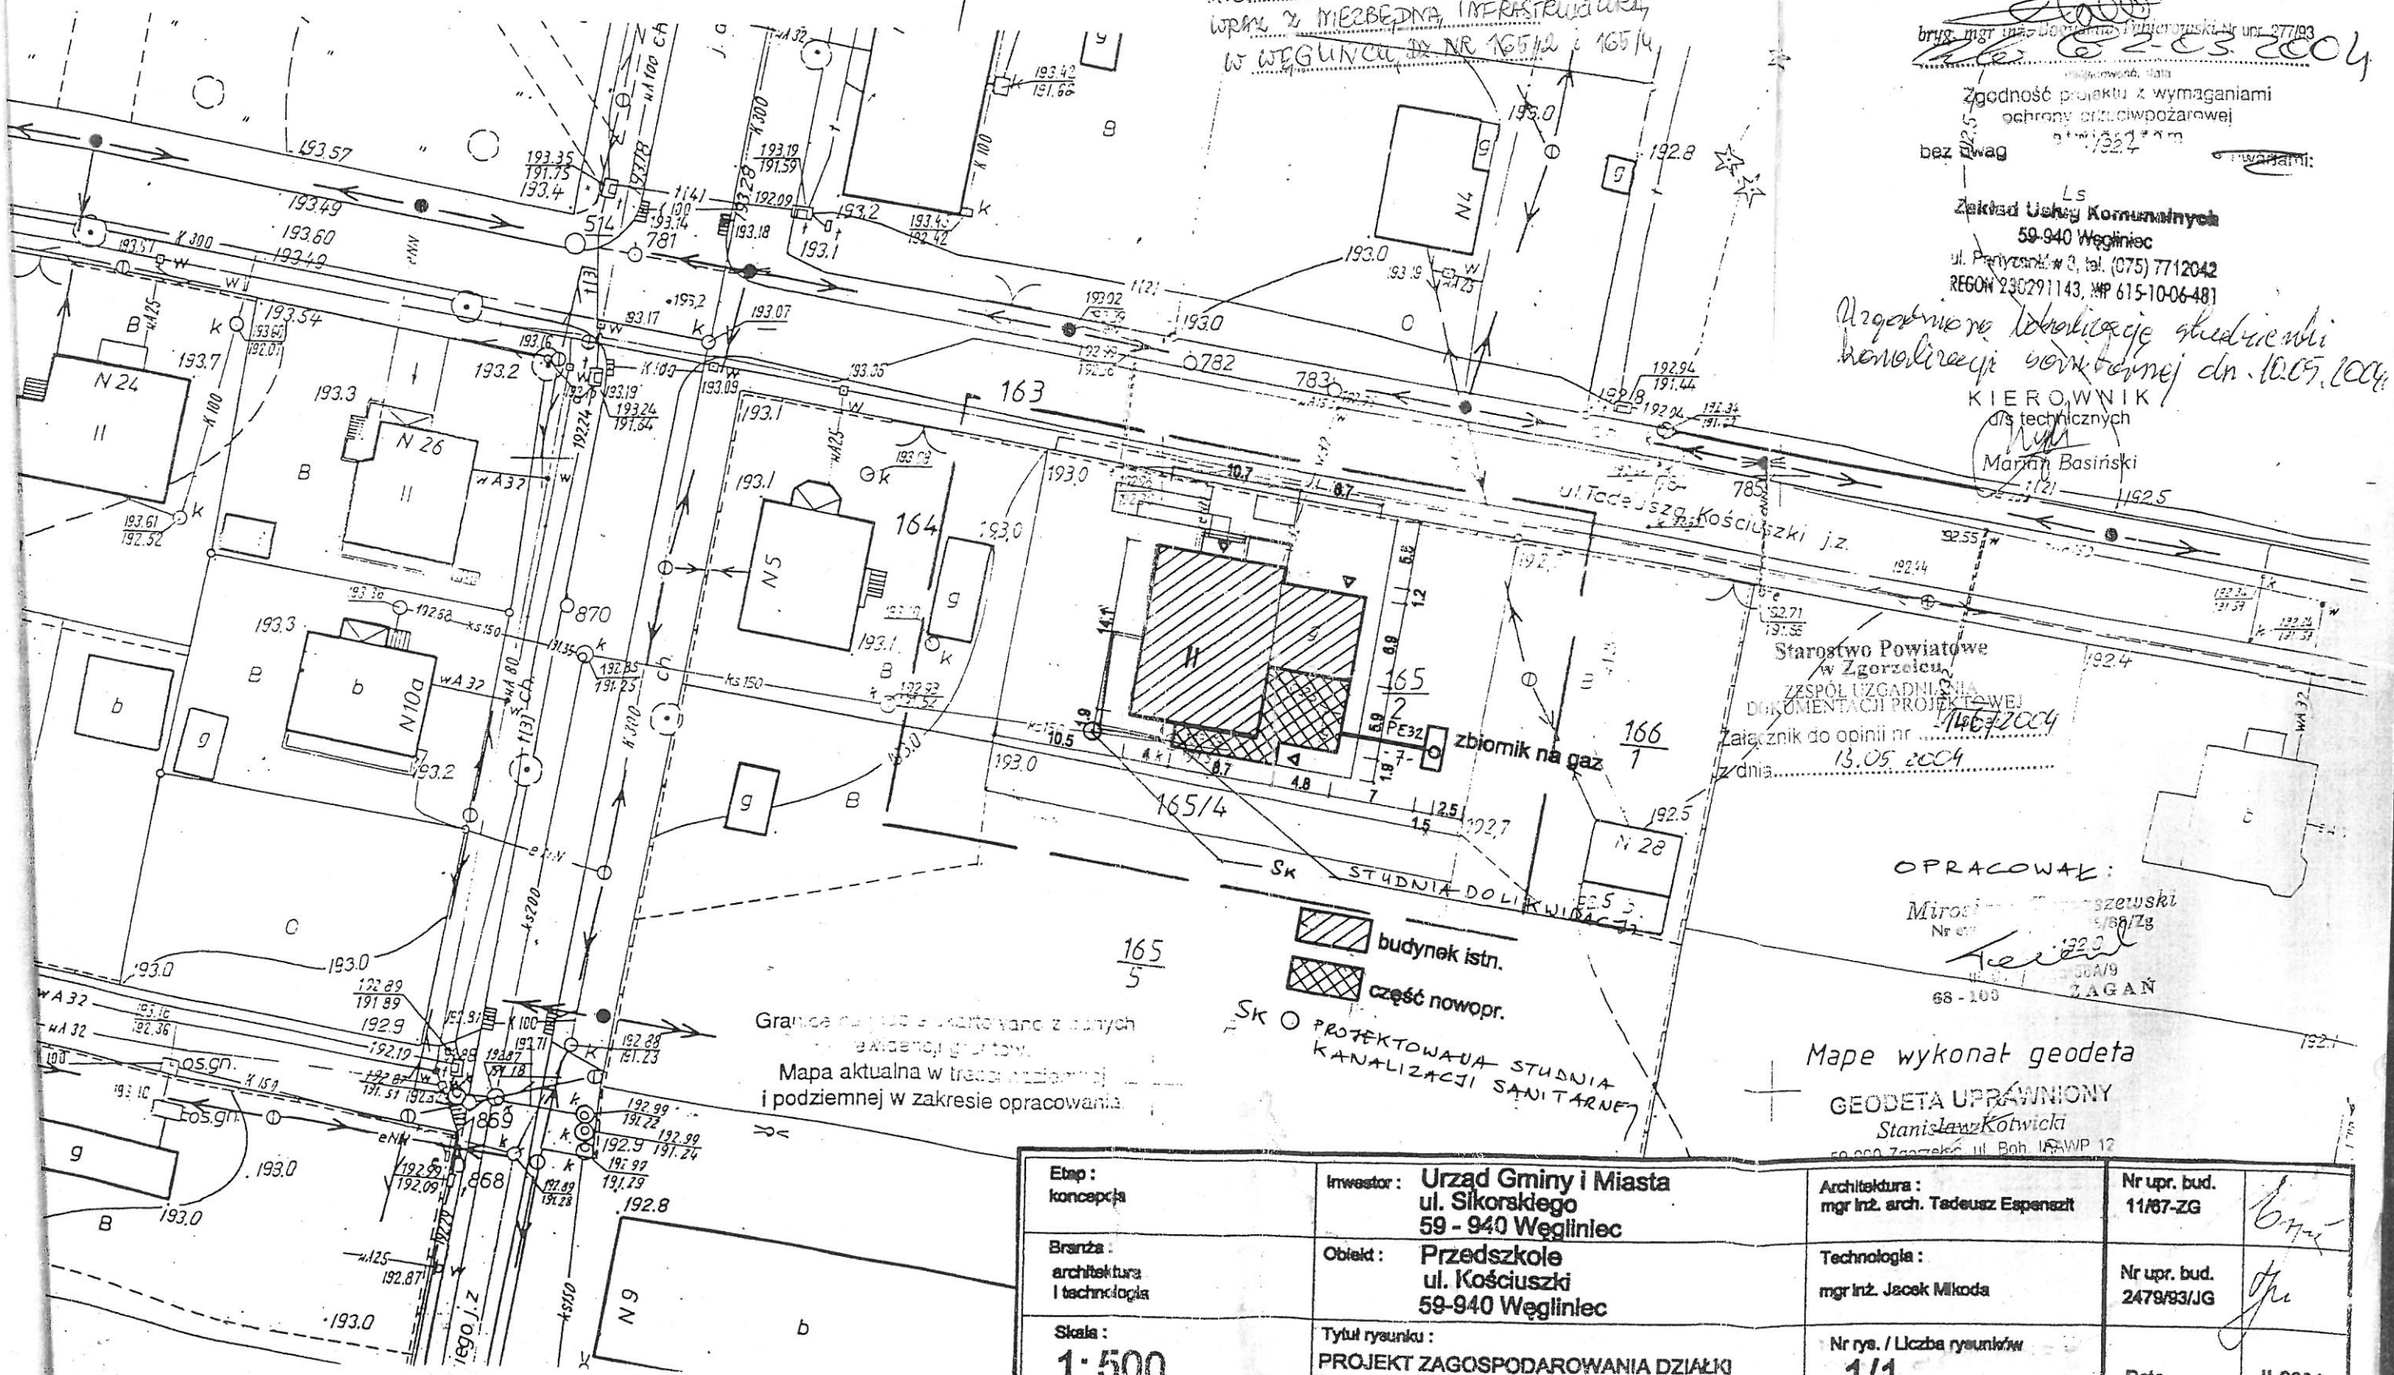

Mapę wykonał geodeta
GEODETA UPRAWNIONY
Stanisław Kotwicki
59-900 Zgorzelec, ul. Boh. IRAWP 12

Etap: koncepcja	Inwestor: Urząd Gminy i Miasta ul. Sikorskiego 59 - 940 Węgliniec	Architektura: mgr inż. arch. Tadeusz Espenszit	Nr upr. bud. 11/67-ZG	
Branża: architektura i technologia	Obiekt: Przedszkole ul. Kościuszki 59-940 Węgliniec	Technologia: mgr inż. Jacek Mikoda	Nr upr. bud. 2479/93/JG	
Skala: 1:500	Tytuł rysunku: PROJEKT ZAGOSPODAROWANIA DZIAŁKI	Nr rys. / Liczba rysunków 1/1	Data	II-2004